Amt Carbäk
Moorweg 5
18184 Broderstorf

für die

Gemeinde Broderstorf

Beschlussvorlage	**Vorlage-Nr:** **BV/BAU/276/2020** **Status:** **öffentlich** Az. (intern): angelegt am: 22.04.2020 Wiedervorlage:
Neubau eines Hydranten - zwischen Fienstorf und Öftenhäven	
BEL/SG Bauamt	**TOP:** _____
Beratungsfolge: **Ö 06.05.2020 Gemeindevertretung Broderstorf**	

Sachverhalt/Problemstellung:
Im Rahmen von erforderlichen Umsetzungsmaßnahmen bzgl. des Brandschutzbedarfsplanes der Gemeinde Broderstorf ist vorgesehen, die Versorgung mit ausreichendem Löschwasser innerhalb der Gemeinde zu erweitern. Dazu ist jetzt vorgesehen, einen weiteren Feuerlöschhydranten zwischen Fienstorf undÖftenhäven in Höhe des landwirtschaftlichen Betriebes im öffentlichen Raum auf die vorhandene Wasserleitung setzen zu lassen.
Die damit verbundenen Kosten würden brutto ca. 5.300,-€ betragen. Im Haushalt 2020/2021 wurden spezifisch für den Neubau von Hydranten keine Mittel im TH 2 - 12600.072500/78560 eingestellt.
Eine finanzielle Möglichkeit liegt in Minderausgaben bzgl. des neu anzuschaffenden FFw-Fahrzeuges (MTW – geplant 59.000,-€) in Höhe der erforderlichen Mittel. Die Errichtung erfolgt durch die Nordwasser Gmbh. Soll die Umsetzung des Vorhabens seitens der Gemeindevertretung erfolgen, ist dazu ein entsprechender Beschluss erforderlich.

Finanzielle Auswirkungen:
Die für die Errichtung eines neuen Hydranten benötigten fianziellen Mittel stehen (auf Grund von Minderausgaben bzgl. des geplanten neuen Fahrzeuges-MTW) im Produkt 12600.072500/785600 zur Verfügung.

Auswirkungen auf Liegenschaftsangelegenheiten:
betrifft den öffentlichen Bereich der Gemarkung Fienstorf, Flur 1; Flurstück 85/0

Beschlussvorschlag:
Die Gemeindevertretung der Gemeinde Broderstorf beschliesst im Rahmen des umzusetzenden Brandschutzbedarfsplanes in ihrer Sitzung am 06.05.2020 die Errichtung eines Hydranten zwischen Fienstorf und Öftenhäven durch die Nordwasser GmbH. Die Bürgermeisterin und ihr Stellvertreter werden durch die Gemeindevertretung ermächtigt, der Firma Nordwasser den dazugehörigen Auftrag zu erteilen. Die Ausführungen unter „Finanzielle Auswirkungen“ sind Bestandteil des Beschlusses.

Anlagen:
Bestandsplan Löschwasser Öftenhäven
Katasterauszug

Abstimmungsergebnis:

__ Ja - Stimmen __ Nein - Stimmen __ Stimmenthaltung(en)

Sichtvermerk / Datum

i.A._____
Sachbearbeitung

i.A._____
Amtsleiter

i.A._____
Kenntnisnahme durch **Haushalt und Finanzen**

i.A._____
Kenntnisnahme durch **Liegenschaftsamt**

Hinweis: Die Einhaltung der datenschutzrechtlichen Bestimmungen ist Bestandteil der Beschlussfassung.

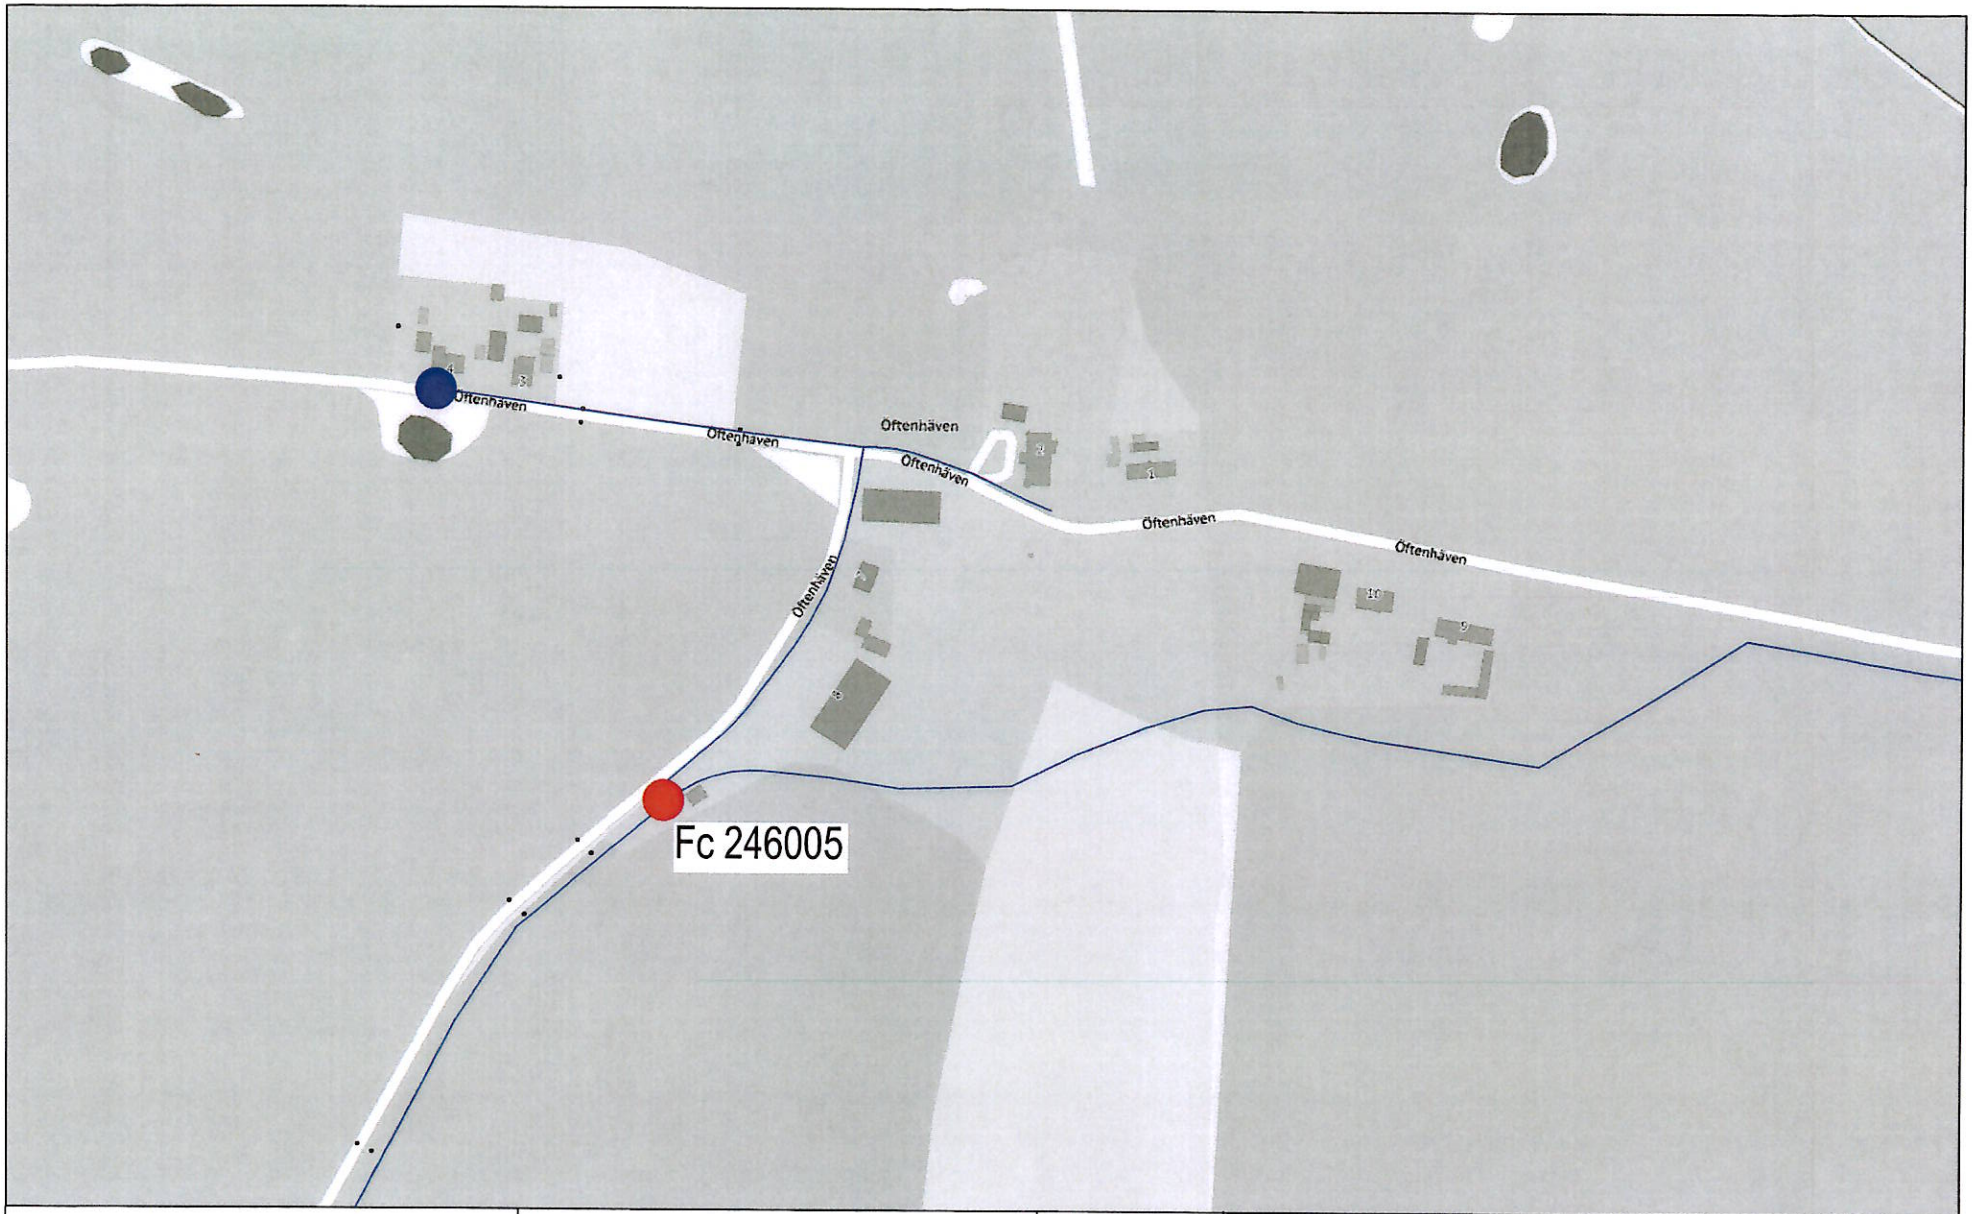

Wasserleitung
außer Betrieb
stillgelegt
in Planung

Nordwasser GmbH
Carl-Hopp-Straße 1
18069 Rostock
T: 0381 - 81 71 50

WWAV

Nordwasser

Gemeinde / Gemeindeteil: Broderstorf [Öftenhäven]			*Höhenbezugssystem*: DHHN2016
Erstellt durch: annett.steffens-sawa	*Bestandsplan*: Löschwasser 2019		*Projektion*: ETRS89 UTM33
Hinweis: Dieser Bestandsplan ist kein amtlicher Auszug aus dem Liegenschaftskataster und ausschließlich zum Zwecke des Schutzes wasserwirtschaftlicher Anlagen zu verwenden. Vervielfältigung und Weitergabe sind nur im Rahmen dieses Zweckes zulässig. Jede andere Verwendung bedarf der Zustimmung der zuständigen Vermessungs- und Geoinformationsbehörde.		*Maßstab*: 1:2500 / *Änd.*	*Format*: A3 Querformat
© GeoBasis-DE/M-V 2019			*Datum*: 5.03.2020 / *Blatt*: 1

Auszug aus dem Katasterkartenwerk
nur für den internen Gebrauch

Maßstab 1:3419, Auszug ist genordet
Datum: 22.04.2020